

距離・方向角の計算書

世界測地系


平成 19 年 4 月 2 日

現場名：出来形確認測量

縮尺係数 0.999938

辺の総合計 102.336

No	点番	点名	X 座標	Y 座標	平面距離	球面距離	方向角	夹角
1	185	G4-3	-150736.701	-55127.039	20.373	20.374	184° 23' 10"	
	179	G4-20	-150757.014	-55128.597				
2	187	G4-5	-150737.727	-55112.947	20.436	20.437	184° 14' 25"	
	178	G4-19	-150758.107	-55114.458				
3	165	G4-6	-150738.629	-55100.452	20.491	20.492	184° 24' 50"	
	177	G4-18	-150759.059	-55102.029				
4	166	G4-7	-150738.779	-55098.436	20.496	20.497	184° 09' 38"	
	176	G4-17	-150759.221	-55099.923				
5	167	G4-8	-150739.412	-55089.724	20.534	20.535	184° 27' 38"	
	175	G4-16	-150759.884	-55091.321				

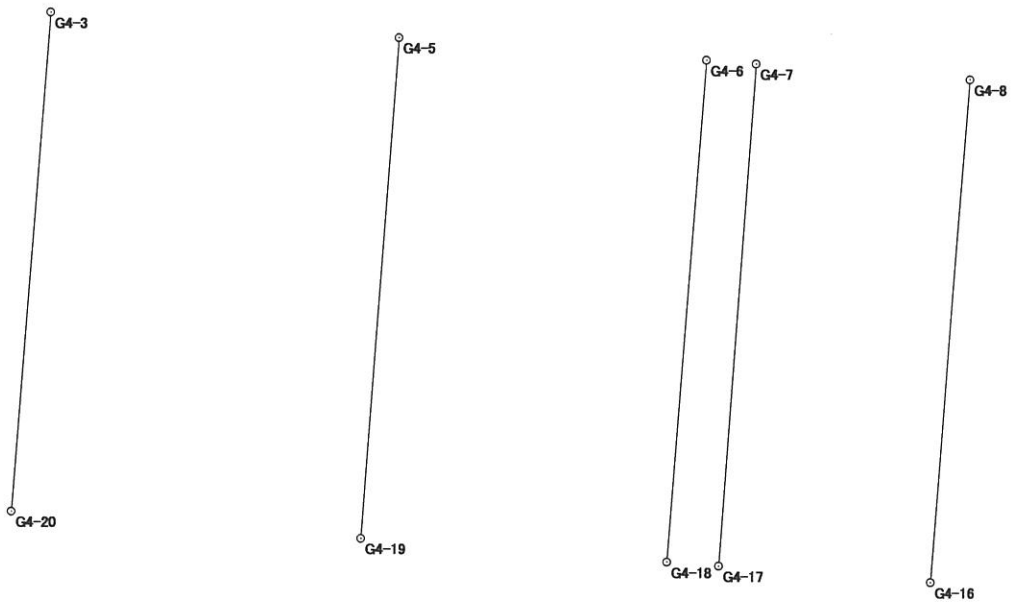

面積集計表

平成 19 年 4 月 2 日

現場名: 出来形確認測量

所有者	No.	地番No	地番名	面積	地積	坪数
	1	66	4BL1LOT	339.4474275	339.44	102.68
	2	68	4BL3LOT	178.0954650	178.09	53.87
	3	69	4BL4LOT	42.3575880	42.35	12.81
	4	70	4BL5LOT	255.7183980	255.71	77.35
	5	71	4BL6LOT	288.7857985	288.78	87.35
	6	72	4BL7LOT	239.9099400	239.90	72.57

合計			6筆	1344.3146170	1344.27	406.63
----	--	--	----	--------------	---------	--------

