

凡 例	
●	プレート
●	プレート
●	コンクリート杭
●	既設標示等

距離・方向角の計算書

世界測地系

現場名：出来形確認測量

平成 19 年 4 月 2 日

縮尺係数
辺の総合計

0.999938
16.013m

No	点番	器械点名	X	点番	視準点名	X	平面距離	方向角
			Y			Y	球面距離	夾角
1	193	G5-5	-150784.944	188	G5-11	-150782.783	16.012	277° 45' 24"
			-55078.308			-55094.173	16.013	



面積集計表

平成 19 年 4 月 2 日

現場名：出来形確認測量

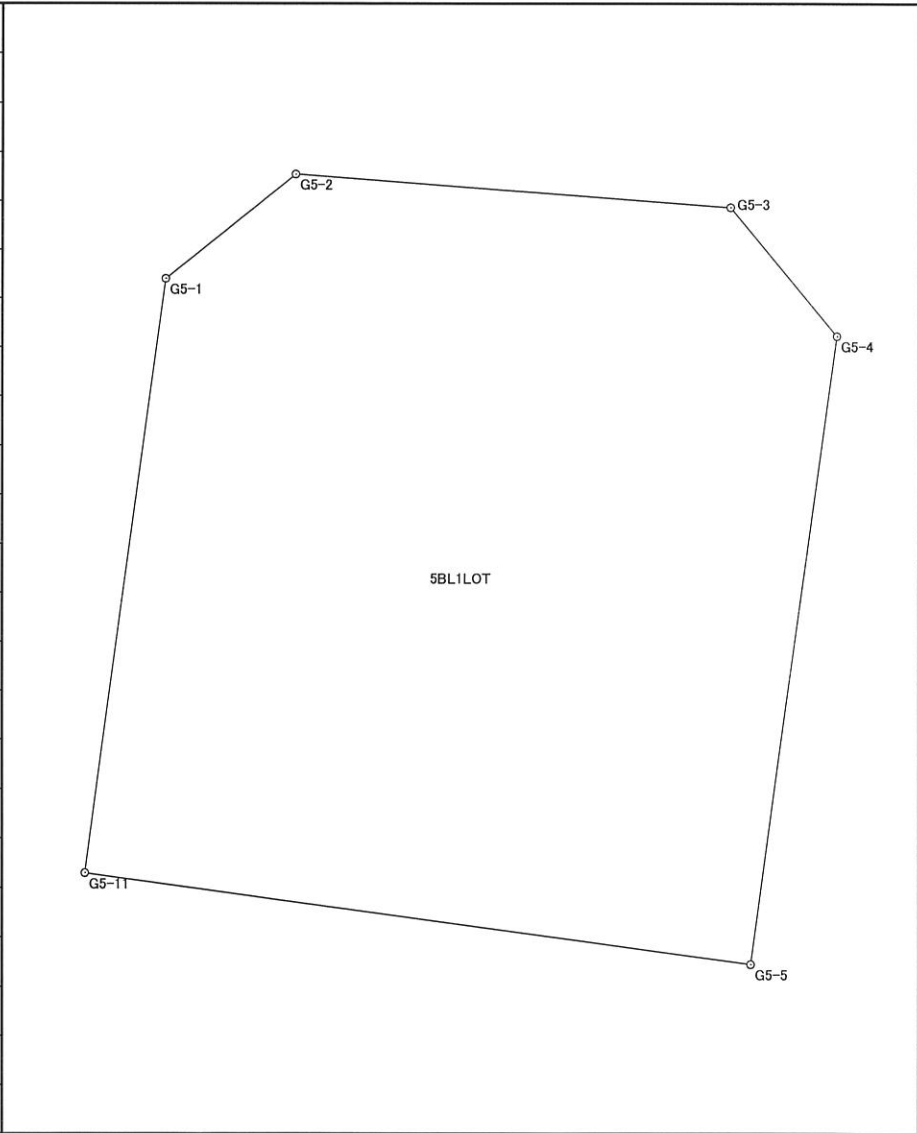
No	地番No	地番名	所有者	面積	地積	坪数
1	73	5BL1LOT		273.1707205	273.17	82.63
2	74	5BL2LOT		872.1067915	872.10	263.81

総合計	2筆			1145.2775120	1145.27	346.44
-----	----	--	--	--------------	---------	--------

座標面積計算書

世界測地系

地番	5BL1LOT	地目	
----	---------	----	--

境界点	X	Y	辺長	方向角	備考				
G5-1	-150768.586	-55092.254	4.000	50° 57' 20"					
G5-2	-150766.066	-55089.147	10.380	94° 24' 14"					
G5-3	-150766.863	-55078.798	4.004	140° 46' 37"					
G5-4	-150769.965	-55076.266	15.118	187° 45' 47"					
G5-5	-150784.944	-55078.308	16.012	277° 45' 24"					
G5-11	-150782.783	-55094.173	14.326	7° 41' 53"					
面積算出公式			面積	273.1707205	土地の所在	清音上中島1807番1			
$A=1/2 \sum X_n(Y_{n+1}-Y_{n-1})$			地積	273.17	土地の所有者				

画地略図

街区番号

5

