

凡 例	
●	プレート
●	プレート
●	コンクリート杭
●	既設標示等

距離・方向角の計算書

世界測地系

現場名：出来形確認測量

平成 19 年 4 月 2 日

縮尺係数
辺の総合計

0.999938
47.978m

No	点番	器械点名	X	点番	視準点名	X	平面距離	方向角 夾角
			Y			Y		
1	241	G8-7	-150775.601	247	G8-17	-150775.591	15.992	270° 02' 09"
			-55188.197			-55204.189	15.993	
2	242	G8-8	-150789.652	246	G8-16	-150789.644	15.995	270° 01' 43"
			-55188.192			-55204.187	15.996	
3	243	G8-9	-150799.448	244	G8-14	-150799.442	15.988	270° 01' 17"
			-55188.202			-55204.190	15.989	

○G8-17 ----- ○G8-7

○G8-16 ----- ○G8-8

○G8-14 ----- ○G8-9

面積集計表

平成 19 年 4 月 2 日

現場名： 出来形確認測量

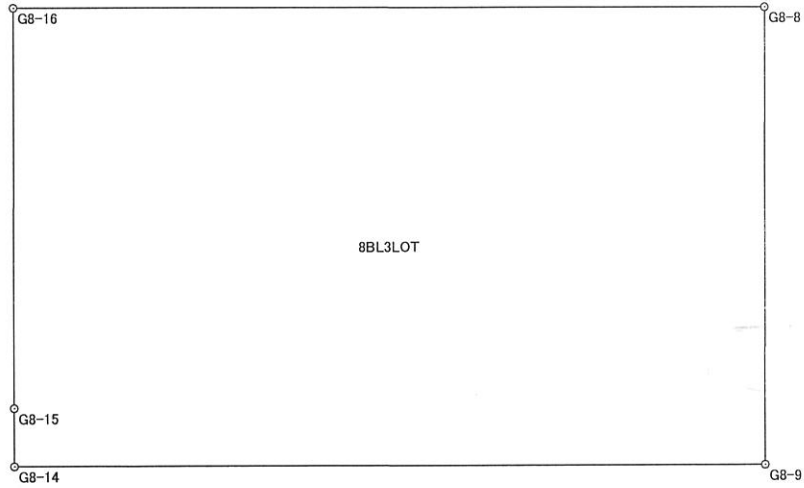
No	地番No	地番名	所有者	面積	地積	坪数
1	94	8BL1LOT		283.7378030	283.73	85.83
2	95	8BL2LOT		224.7406305	224.74	67.98
3	96	8BL3LOT		156.6706220	156.67	47.39
4	97	8BL4LOT		494.9579120	494.95	149.72

総合計	4筆			1160.1069675	1160.09	350.92
-----	----	--	--	--------------	---------	--------

座標面積計算書

世界測地系

地番	8BL3LOT	地目	
----	---------	----	--

境界点	X	Y	辺長	方向角	備考				
G8-8	-150789.652	-55188.192	9.796	180° 03' 31"					
G8-9	-150799.448	-55188.202	15.988	270° 01' 17"					
G8-14	-150799.442	-55204.190	1.234	0° 00' 00"					
G8-15	-150798.208	-55204.190	8.564	0° 01' 12"					
G8-16	-150789.644	-55204.187	15.995	90° 01' 43"					
面積算出公式			面積	156.6706220	土地の所在	清音上中島1804番3			
$A=1/2 \sum X_n(Y_{n+1})-Y(n-1))$			地積	156.67	土地の所有者				

